


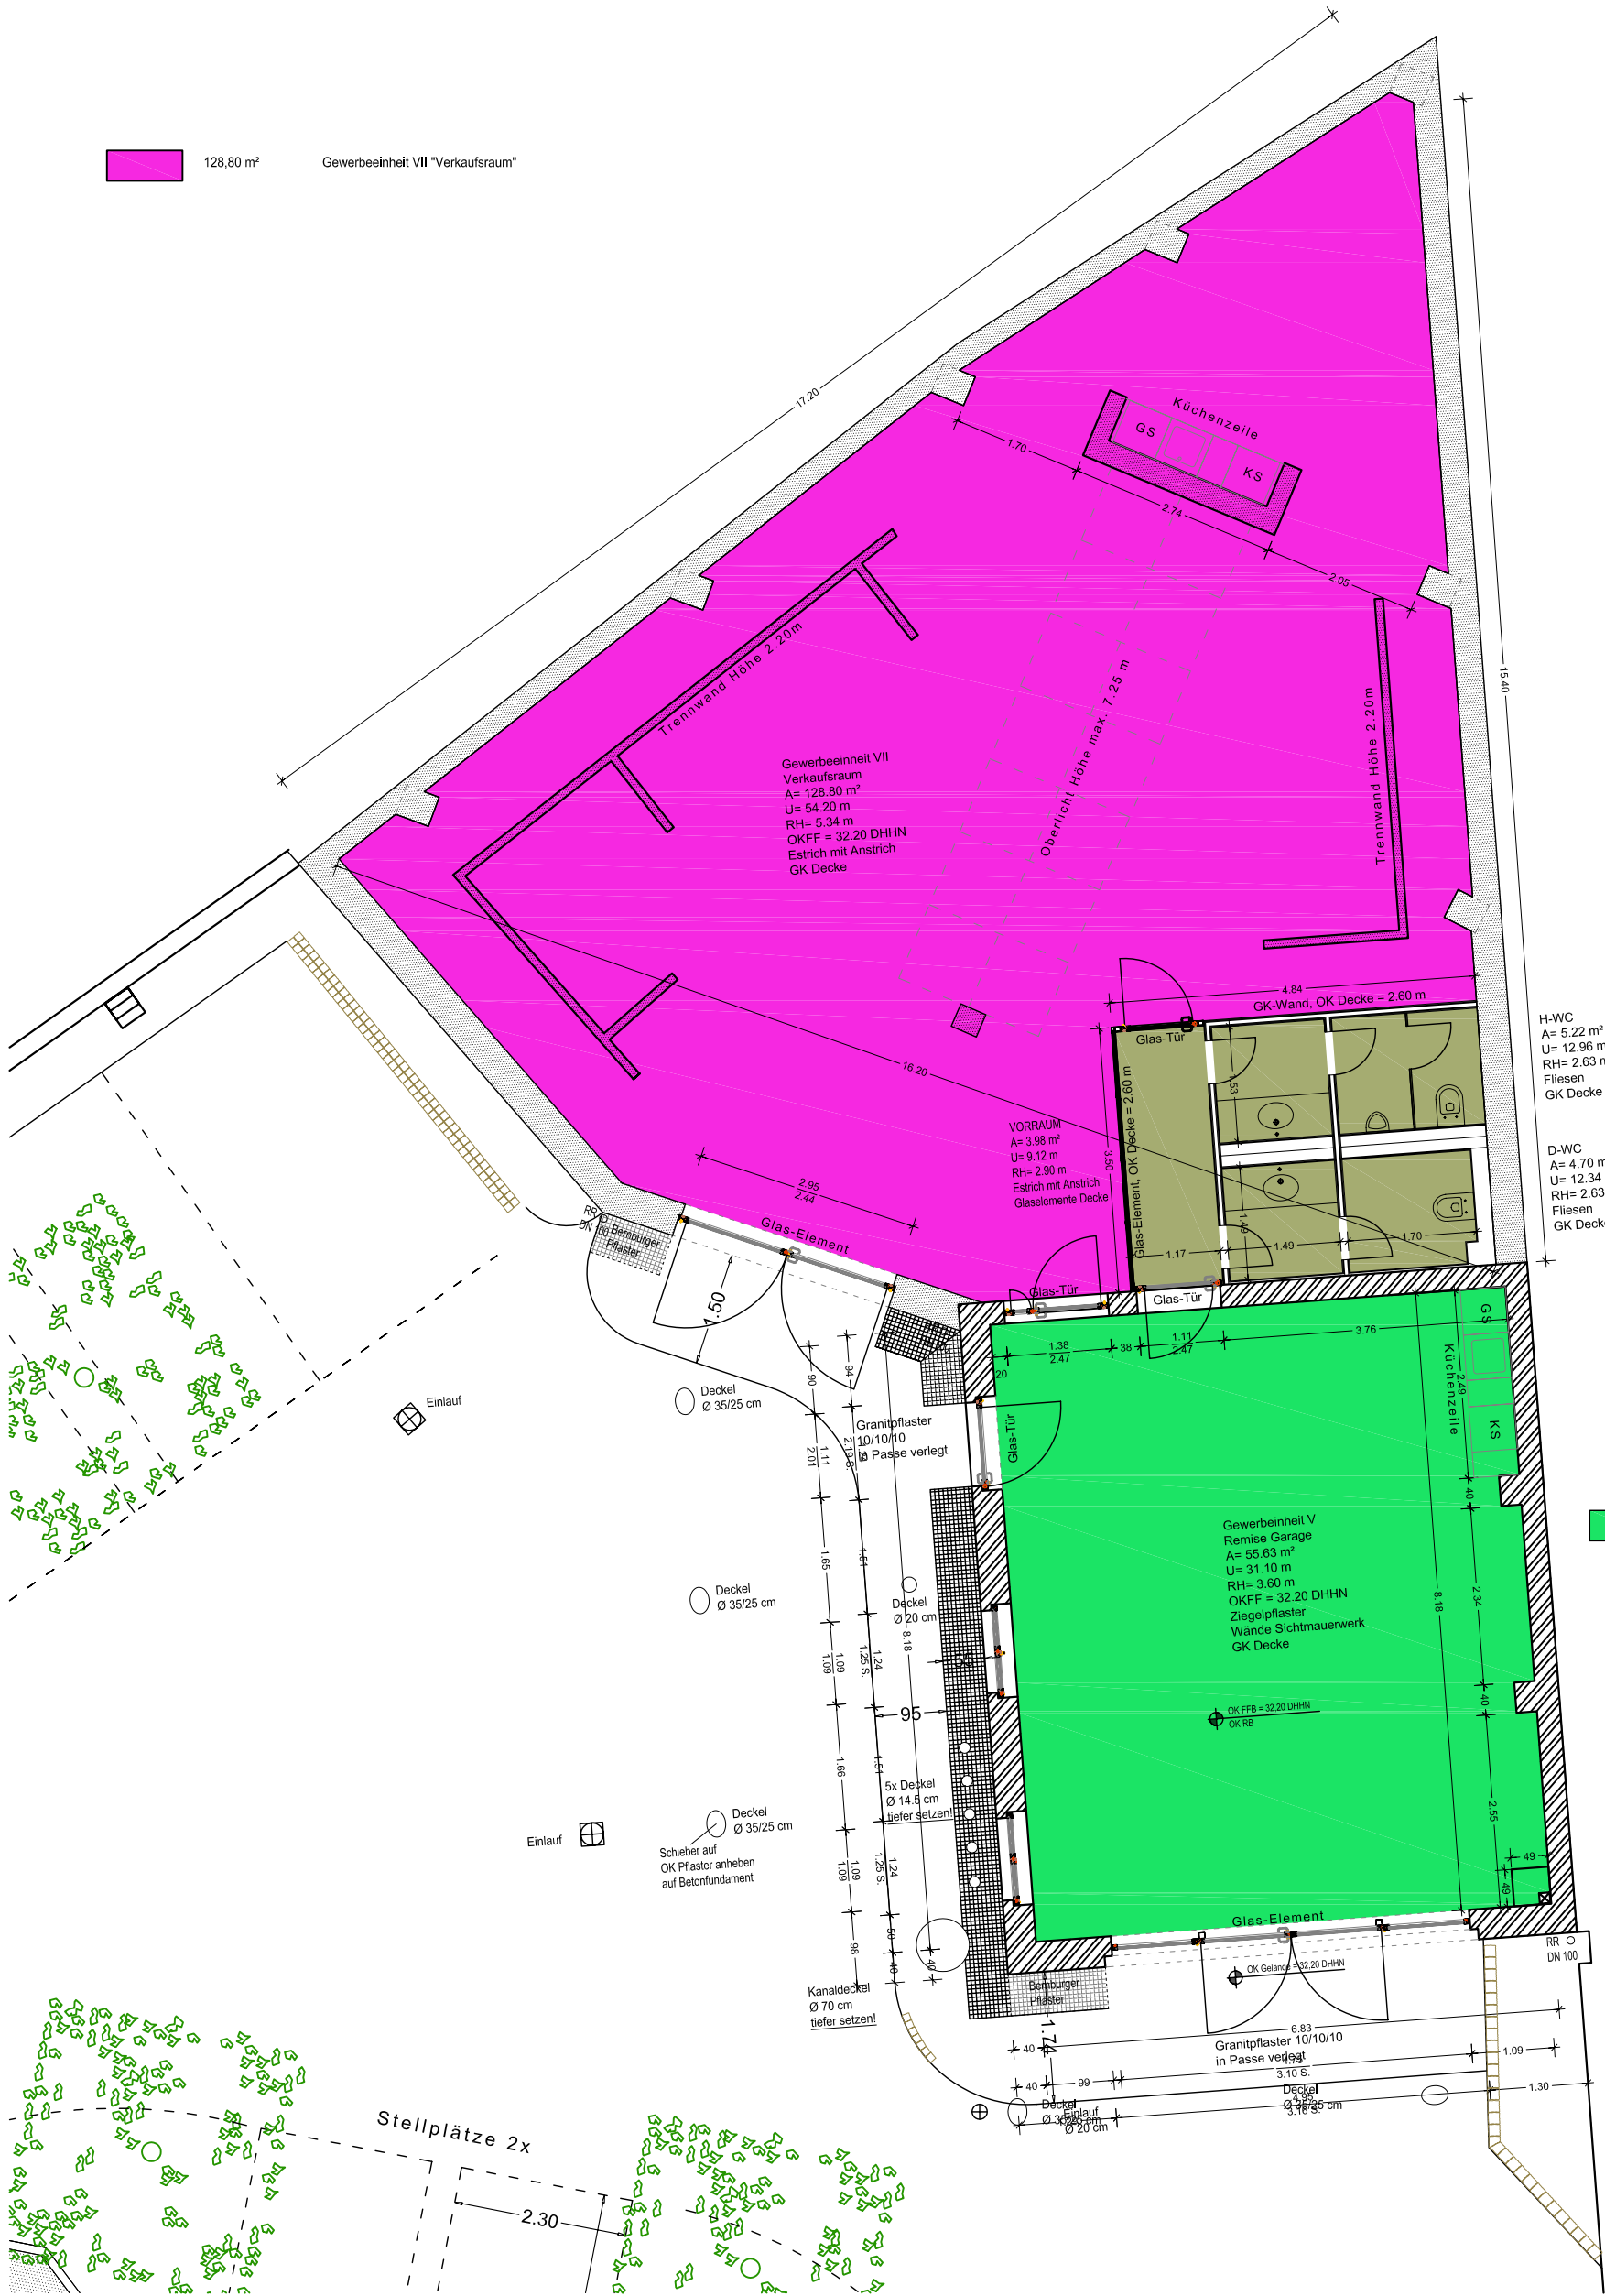

GRUNDRISS		BP 02																				
SCHNITTE	ANSICHTEN																					
PALAIS AM STADTHAUS POTSDAM FRIEDRICH-EBERT-STR. 37 14469 POTSDAM																						
<table><tr><td>Index</td><td>Einbau</td><td>Anforderung</td><td>Plan</td></tr><tr><td> </td><td> </td><td> </td><td> </td></tr><tr><td> </td><td> </td><td> </td><td> </td></tr><tr><td> </td><td> </td><td> </td><td> </td></tr><tr><td> </td><td> </td><td> </td><td> </td></tr></table>			Index	Einbau	Anforderung	Plan																
Index	Einbau	Anforderung	Plan																			
± 0.00 = 32.20 DHHN																						
Sämtliche Maße sind örtlich und rechnerisch zu prüfen																						
FRAU IRA SCHWARZ c/o HAUSVERWALTUNG MANN GmbH BISMARCKSTRASSE 6/7 10625 BERLIN																						
AreaPlan GmbH Gero Hoppe Architektur & Bauleitung NEHME STRASSE 17 14469 POTSDAM TELEFON 0331-289 89 73 FAX 0331-289 89 88 MAIL: info@areaplan.de																						
<table><tr><td>Verfahren Nr.</td><td>201205 UPI</td><td>Bestandsplanung</td></tr><tr><td>Format</td><td>A1</td><td>Datum 07.12.2012</td></tr><tr><td>Maßstab</td><td>1:50</td><td>Blatt Nr.</td></tr><tr><td>Gezeichnet</td><td>HJK</td><td rowspan="2">BP 02</td></tr><tr><td>Geprüft</td><td> </td></tr><tr><td colspan="3">Bauleitung</td></tr></table>			Verfahren Nr.	201205 UPI	Bestandsplanung	Format	A1	Datum 07.12.2012	Maßstab	1:50	Blatt Nr.	Gezeichnet	HJK	BP 02	Geprüft		Bauleitung					
Verfahren Nr.	201205 UPI	Bestandsplanung																				
Format	A1	Datum 07.12.2012																				
Maßstab	1:50	Blatt Nr.																				
Gezeichnet	HJK	BP 02																				
Geprüft																						
Bauleitung																						
REMISE / VERKAUF MIETFLÄCHEN																						